


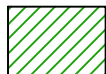
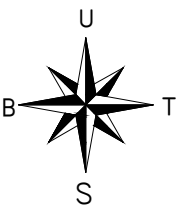


SIMBOL	KETERANGAN	SATUAN
	AREA BANGUNAN	375 m2
	AREA PERKERASAN PAVING BLOCK	404 m2
	AREA HIJAU	557 m2
	AREA KOLAM	227 m2

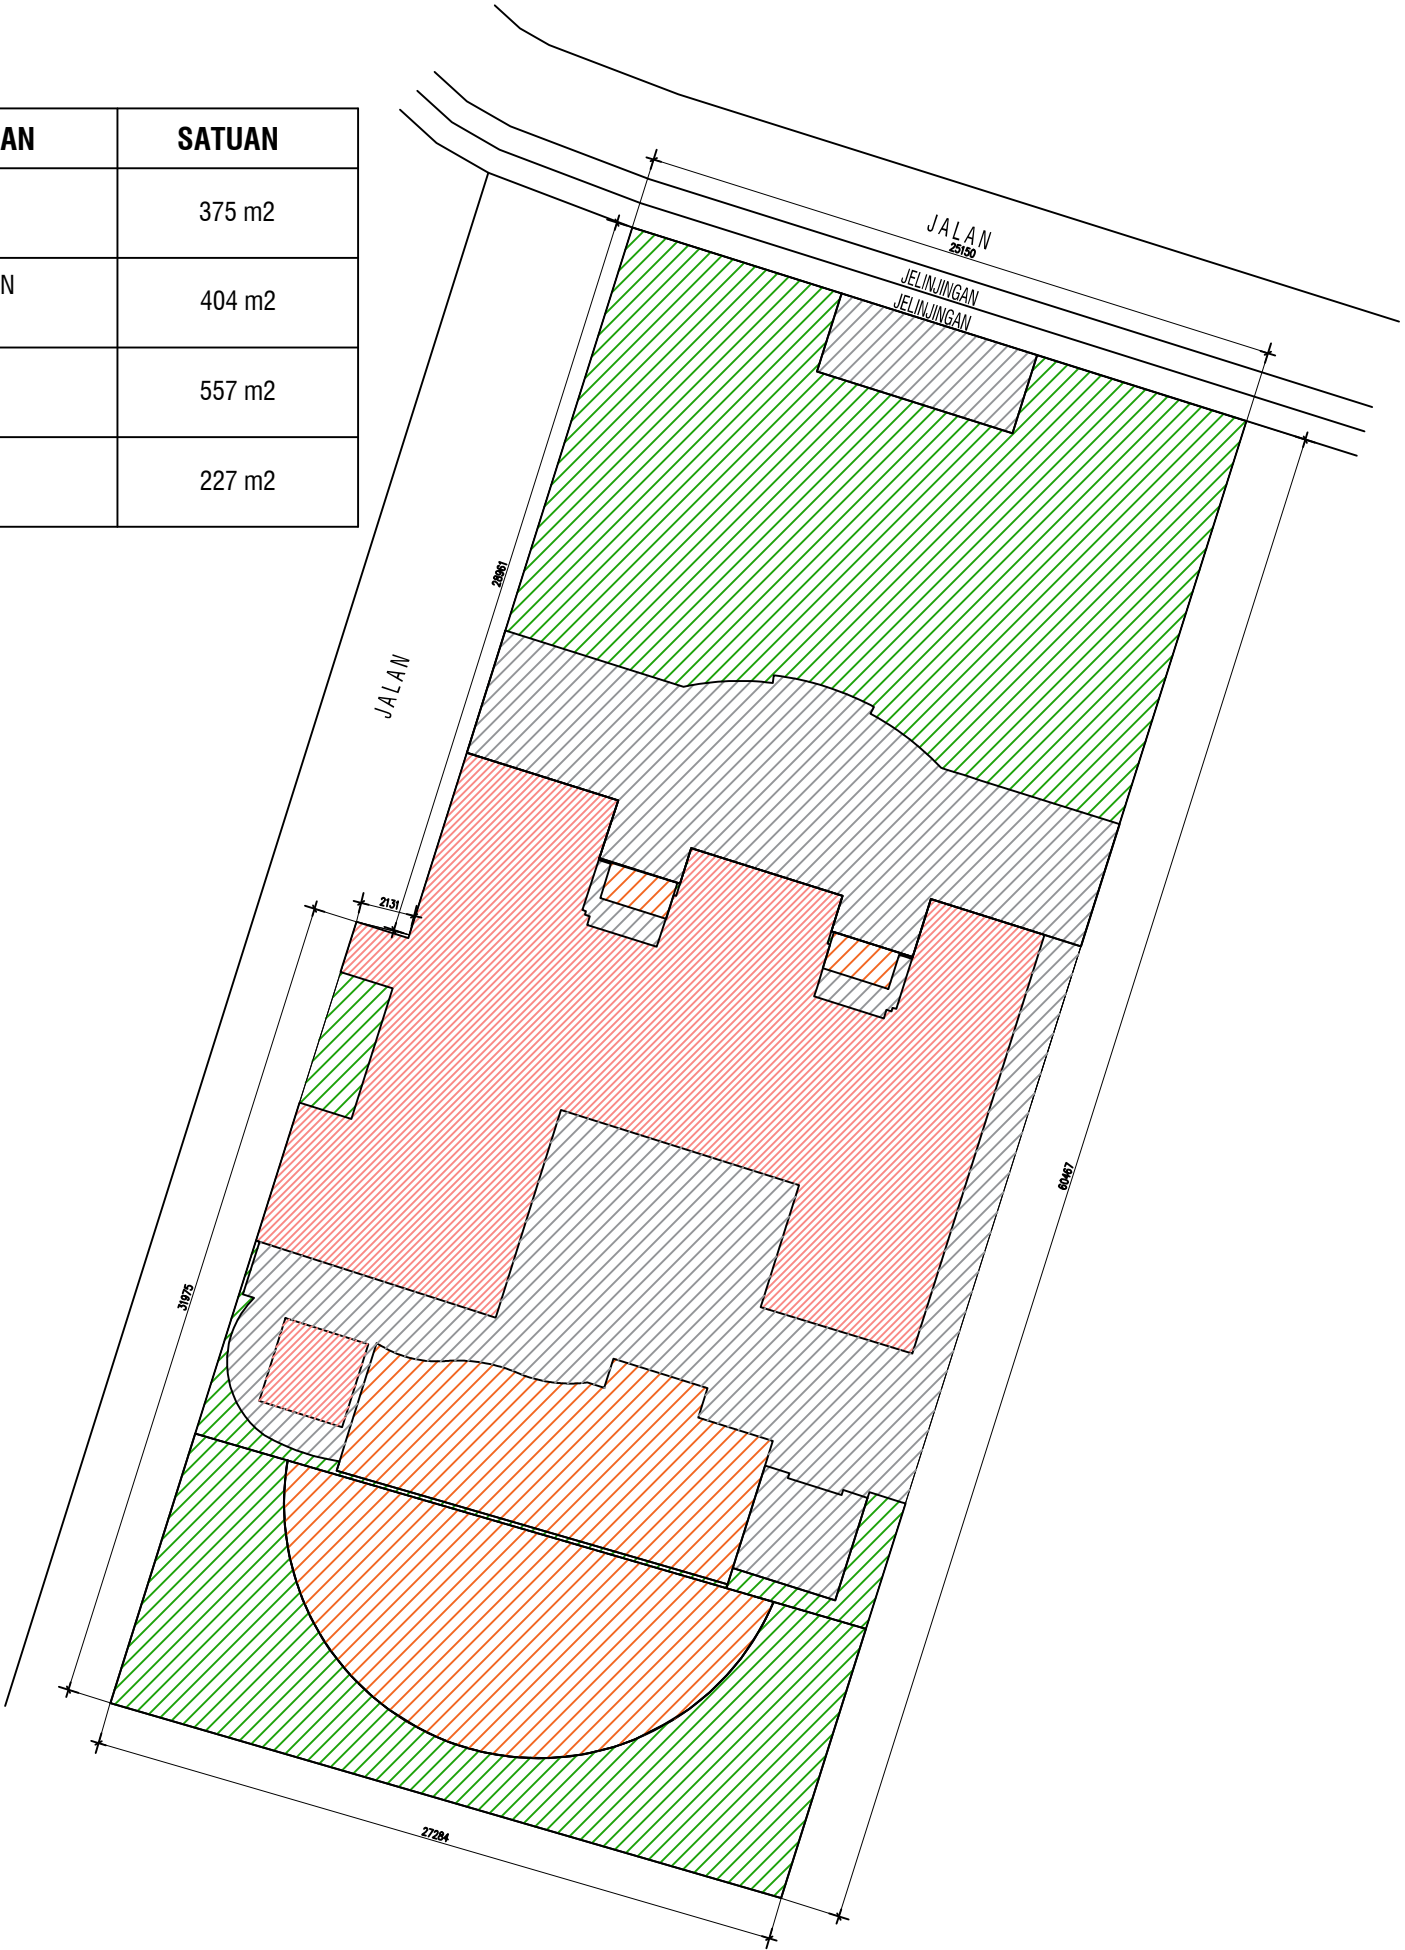


 EXISTINK
skala 1:250

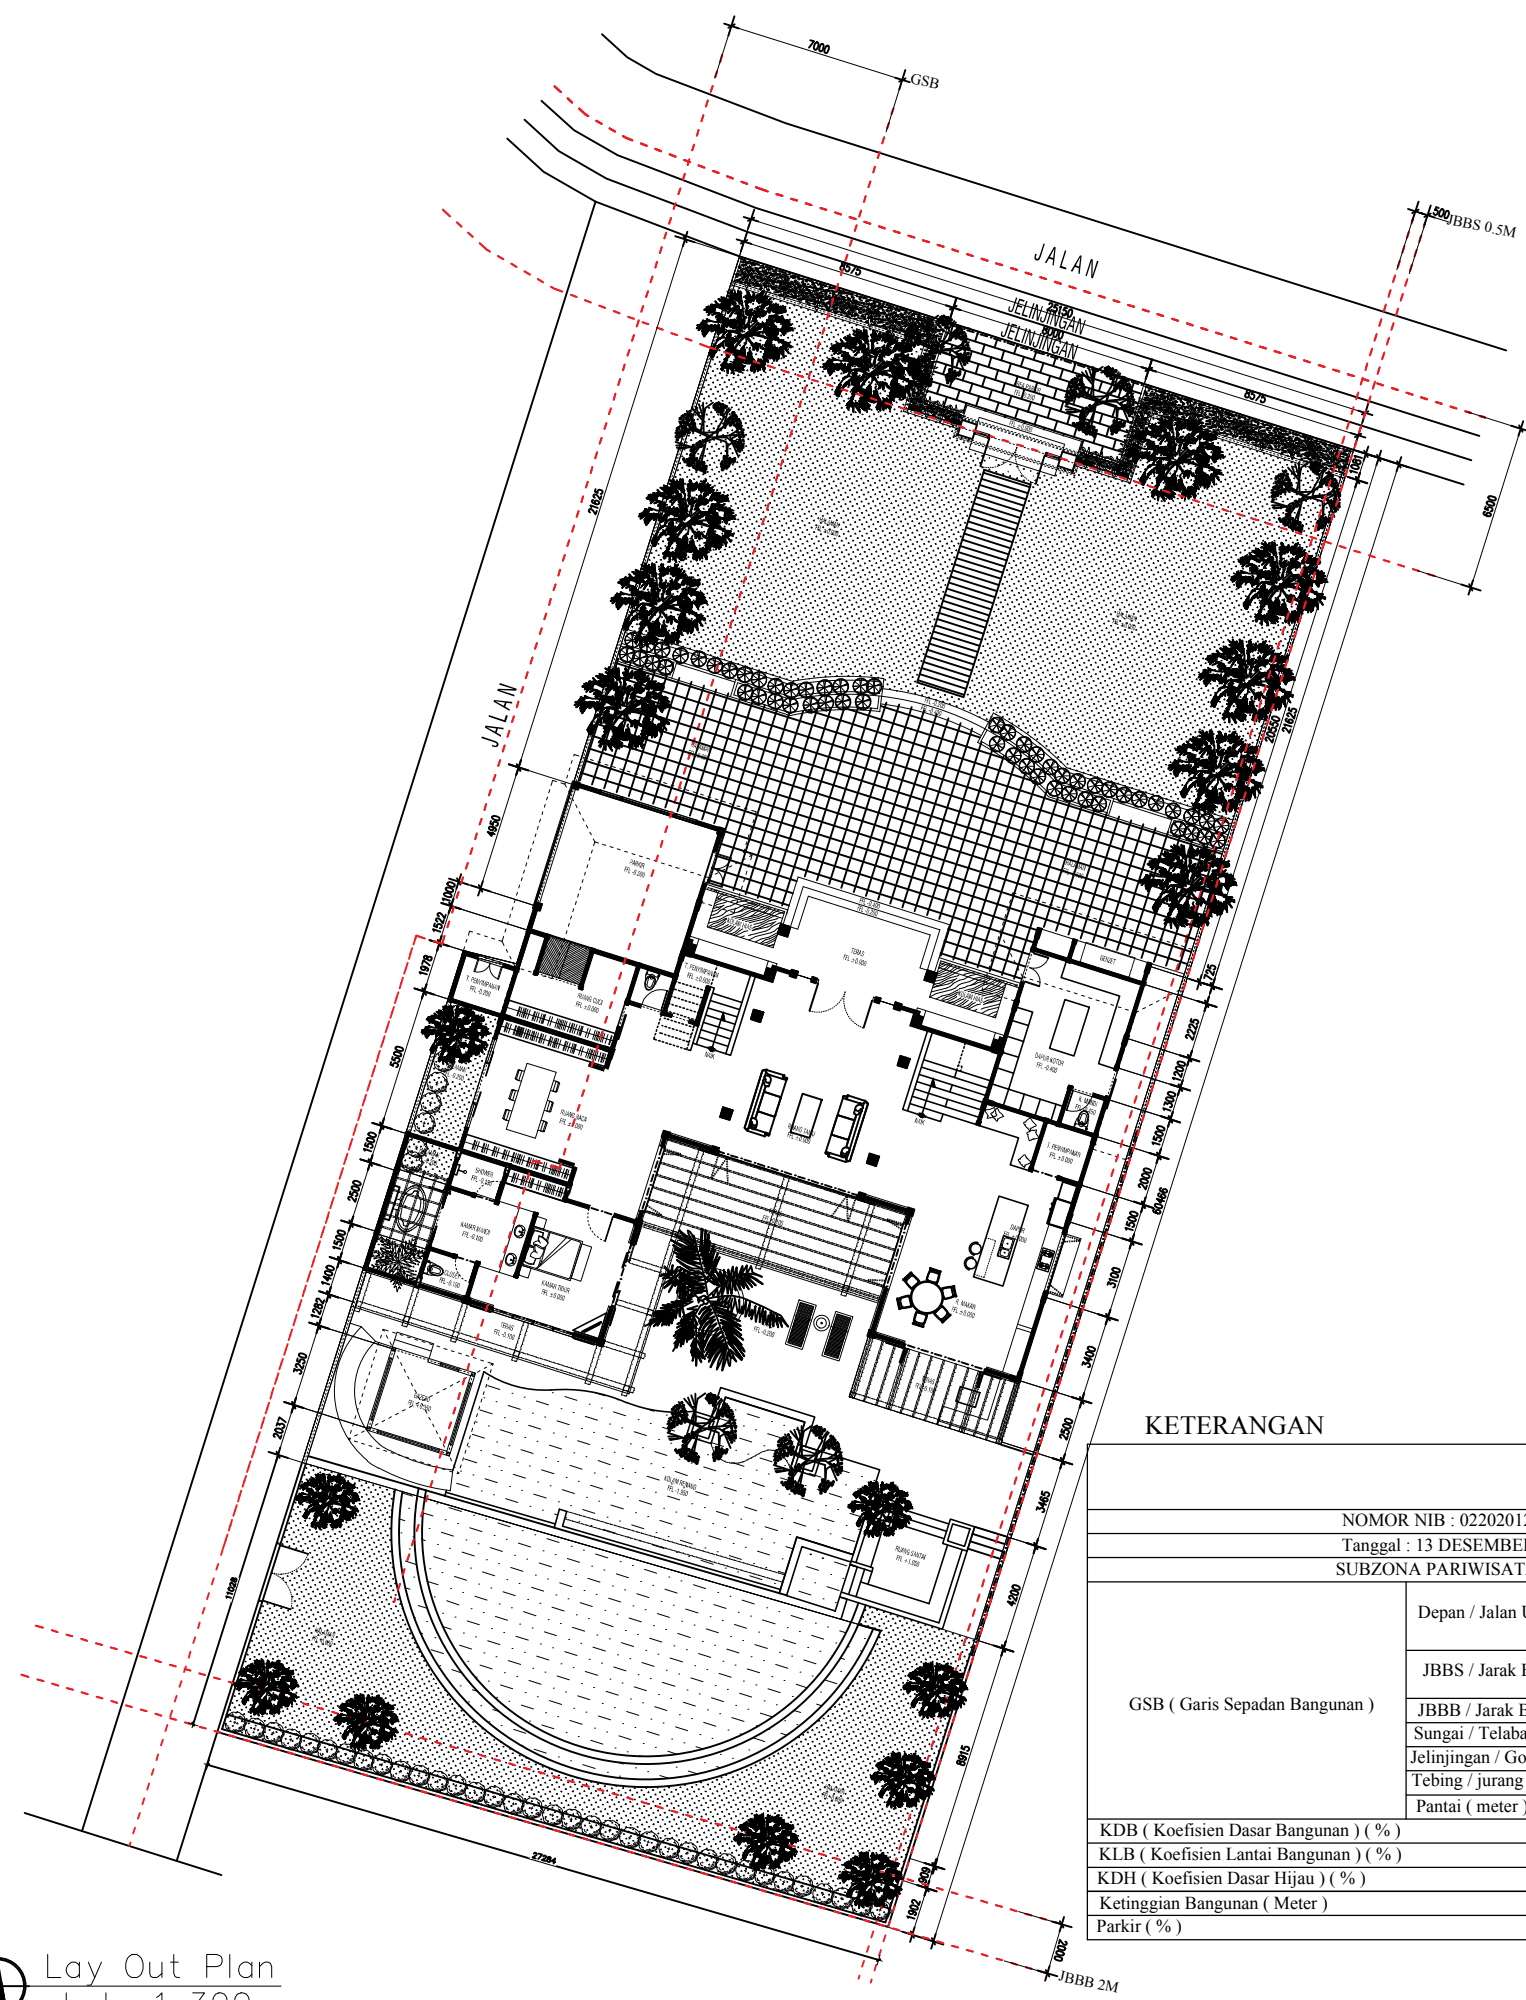


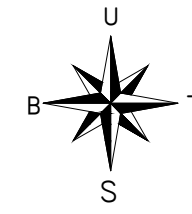




KETERANGAN

NOMOR NIB : 0220201261819 Tanggal : 13 DESEMBER 2022 SUBZONA PARIWISATA (W)		KETENTUAN	DOKUMEN AS BUILT DRAWING	KETERANGAN
GSB (Garis Sepadan Bangunan)	Depan / Jalan Utama (meter)	Minimal Lebar jalan 1 x ruang milik jalan + telajakan minimal 1 m dihitung dari as jalan	24,25 Meter	MEMENUHI
	JBBS / Jarak Bebas Bangunan Samping (meter)	Kanan : 0,5 Meter Kiri : 0,5 Meter	Kanan : 0 Meter Kiri : 1,5 Meter	TIDAK MEMENUHI
	JBBS / Jarak Bebas Bangunan Belakang (meter)	2 Meter	7,76 Meter	MEMENUHI
	Sungai / Telabah (meter)	-	-	-
	Jelanjangan / Got (meter)	-	-	-
	Tebing / jurang (meter)	-	-	-
KDB (Koefisien Dasar Bangunan) (%)		50 %	29 %	MEMENUHI
KLB (Koefisien Lantai Bangunan) (%)		1,8 %	0,55 %	MEMENUHI
KDH (Koefisien Dasar Hijau) (%)		15 %	42 %	MEMENUHI
Ketinggian Bangunan (Meter)		15 Meter	7,05 Meter	MEMENUHI
Parkir (%)		20 %	4 %	TIDAK MEMENUHI

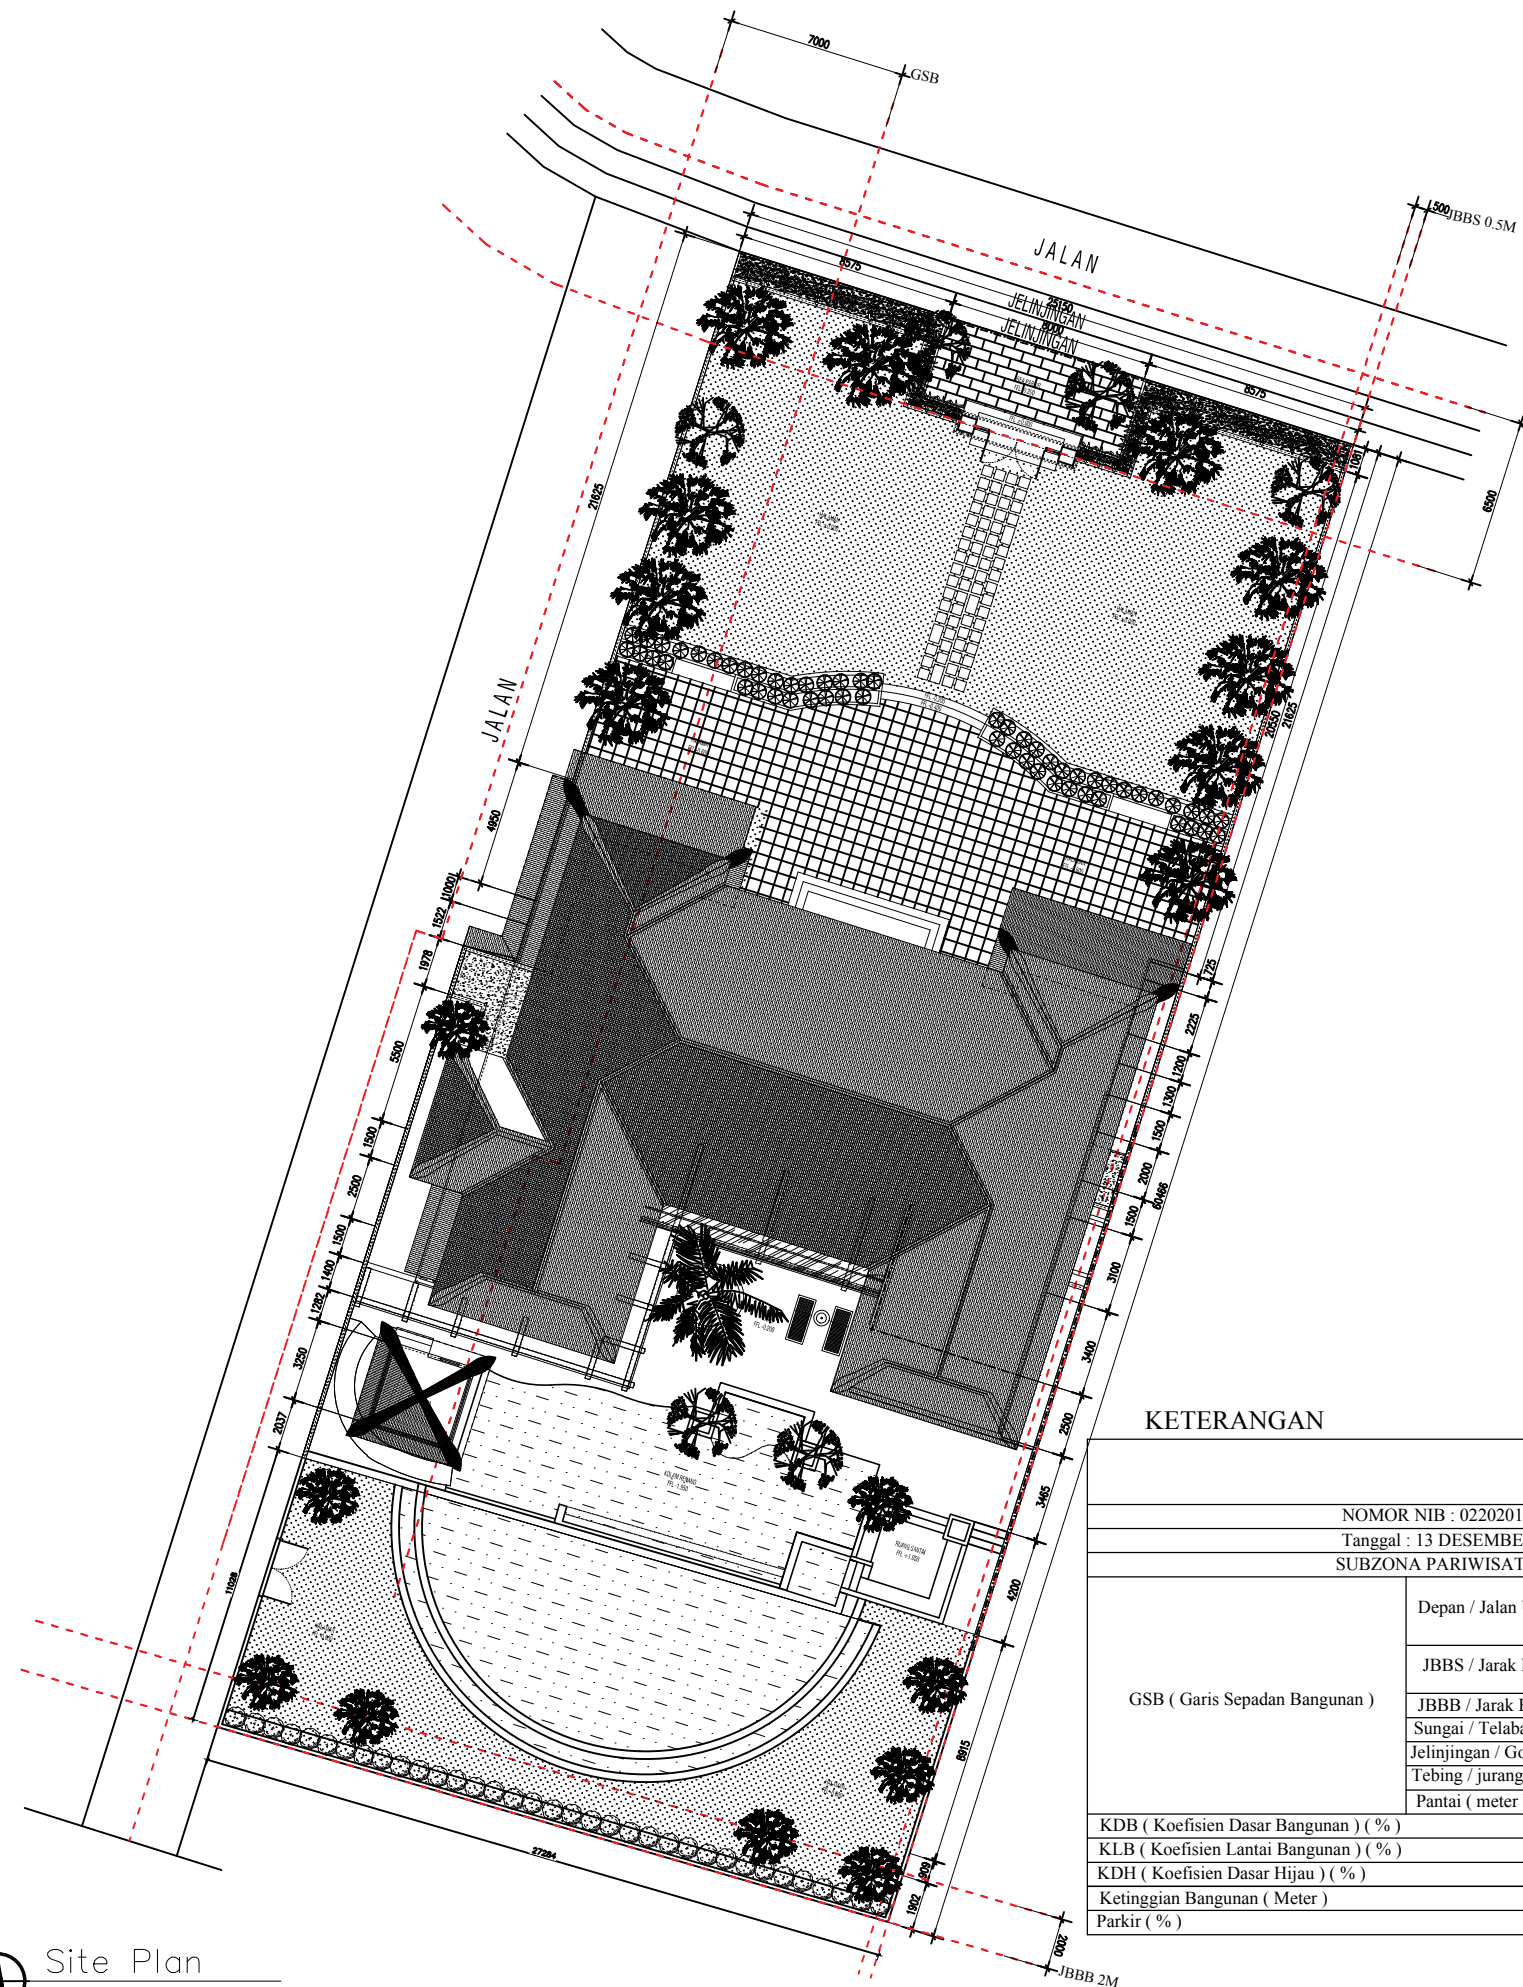

		KETENTUAN	DOKUMEN AS BUILT DRAWING	KETERANGAN
NOMOR NIB : 0220201261819				
Tanggal : 13 DESEMBER 2022				
SUBZONA PARIWISATA (W)				
GSB (Garis Sepadan Bangunan)	Depan / Jalan Utama (meter)	Minimal Lebar jalan 1 x ruang milik jalan + telajakan minimal 1 m dihitung dari as jalan	24.25 Meter	MEMENUHI
	JBBS / Jarak Bebas Bangunan Samping (meter)	Kanan : 0,5 Meter	Kanan : 0 Meter	TIDAK MEMENUHI
		Kiri : 0,5 Meter	Kiri : 1,5 Meter	MEMENUHI
	JBBB / Jarak Bebas Bangunan Belakang (meter)	2 Meter	7,76 Meter	MEMENUHI
	Sungai / Telabah (meter)	-	-	-
	Jelanjangan / Got (meter)			
	Tebing / jurang (meter)			
	Pantai (meter)			
KDB (Koefisien Dasar Bangunan) (%)		50 %	29 %	MEMENUHI
KLB (Koefisien Lantai Bangunan) (%)		1,8 %	0.55 %	MEMENUHI
KDH (Koefisien Dasar Hijau) (%)		15 %	42 %	MEMENUHI
Ketinggian Bangunan (Meter)		15 Meter	7.05 Meter	MEMENUHI
Parkir (%)		20 %	4 %	TIDAK MEMENUHI

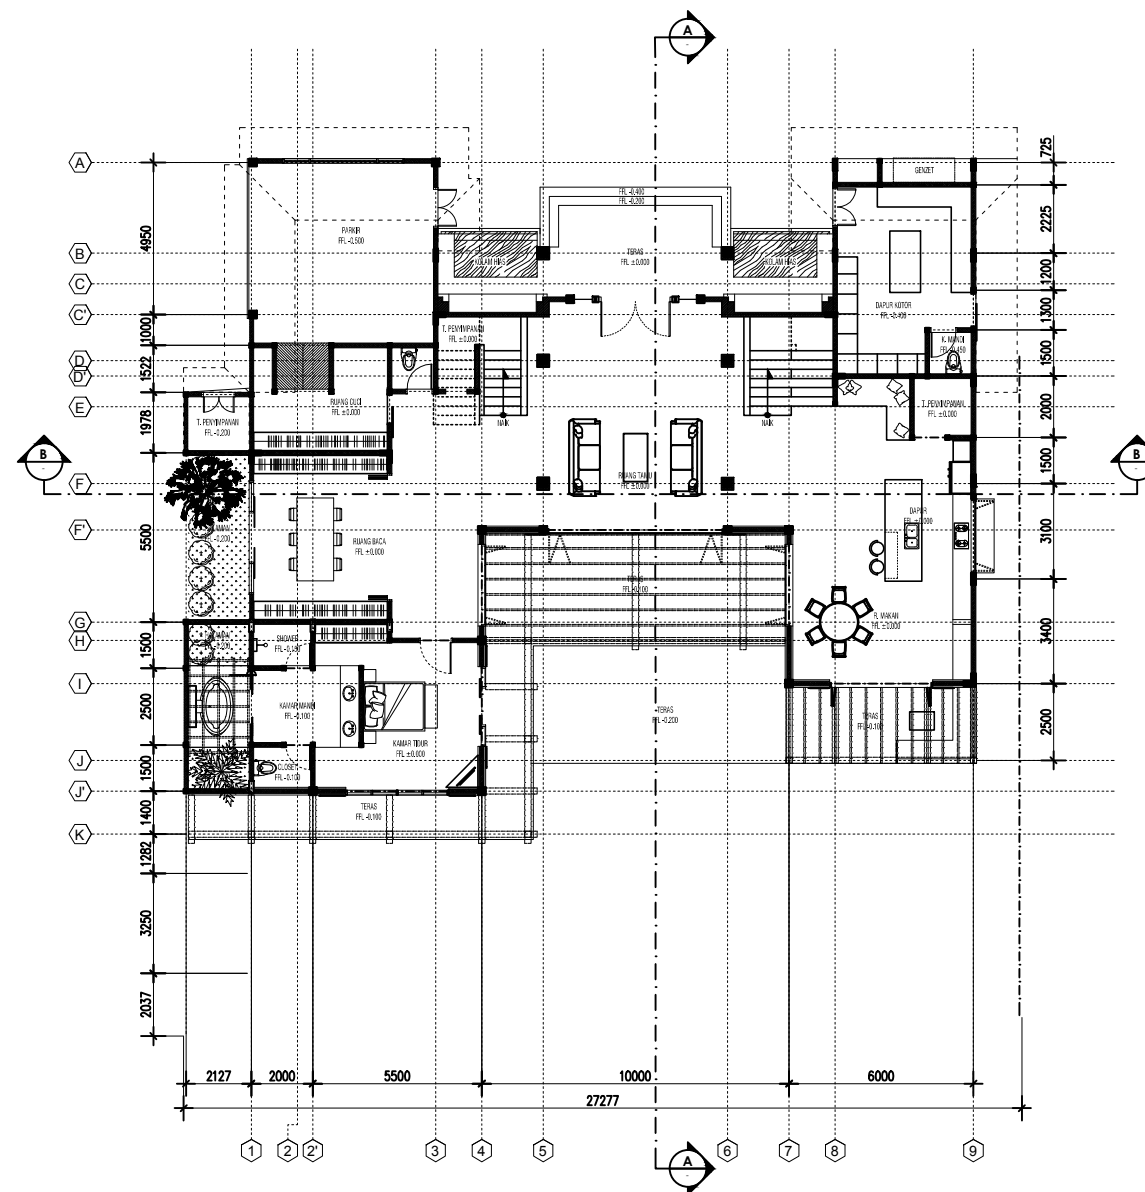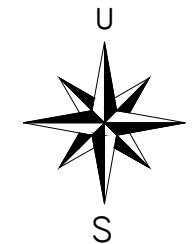


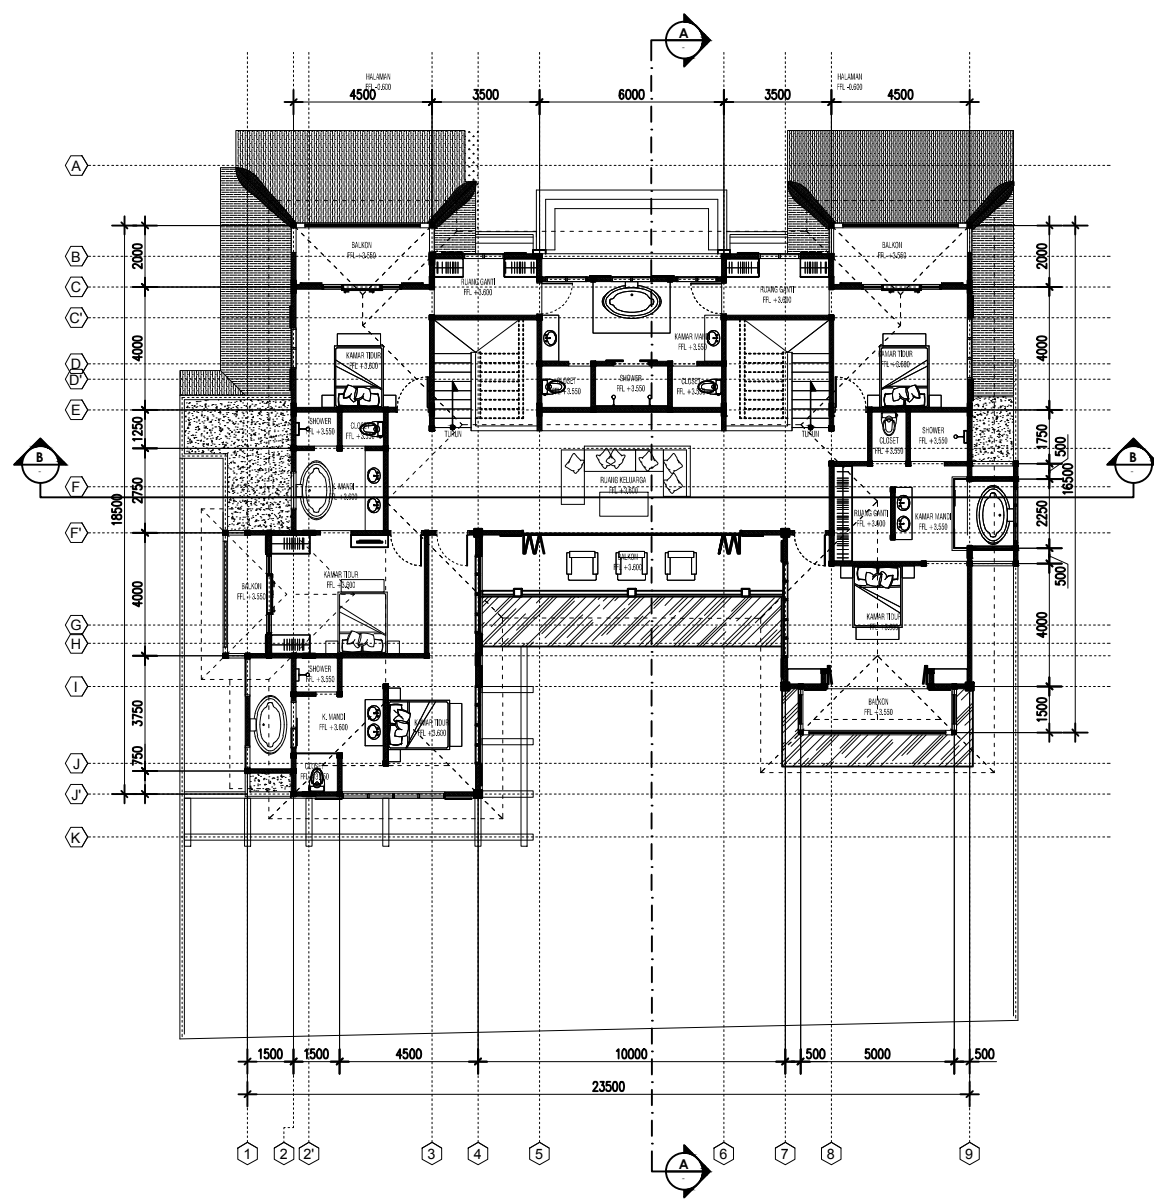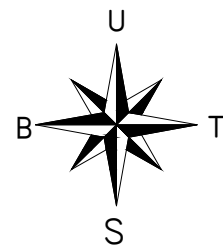





Tampak Depan
skala 1:100



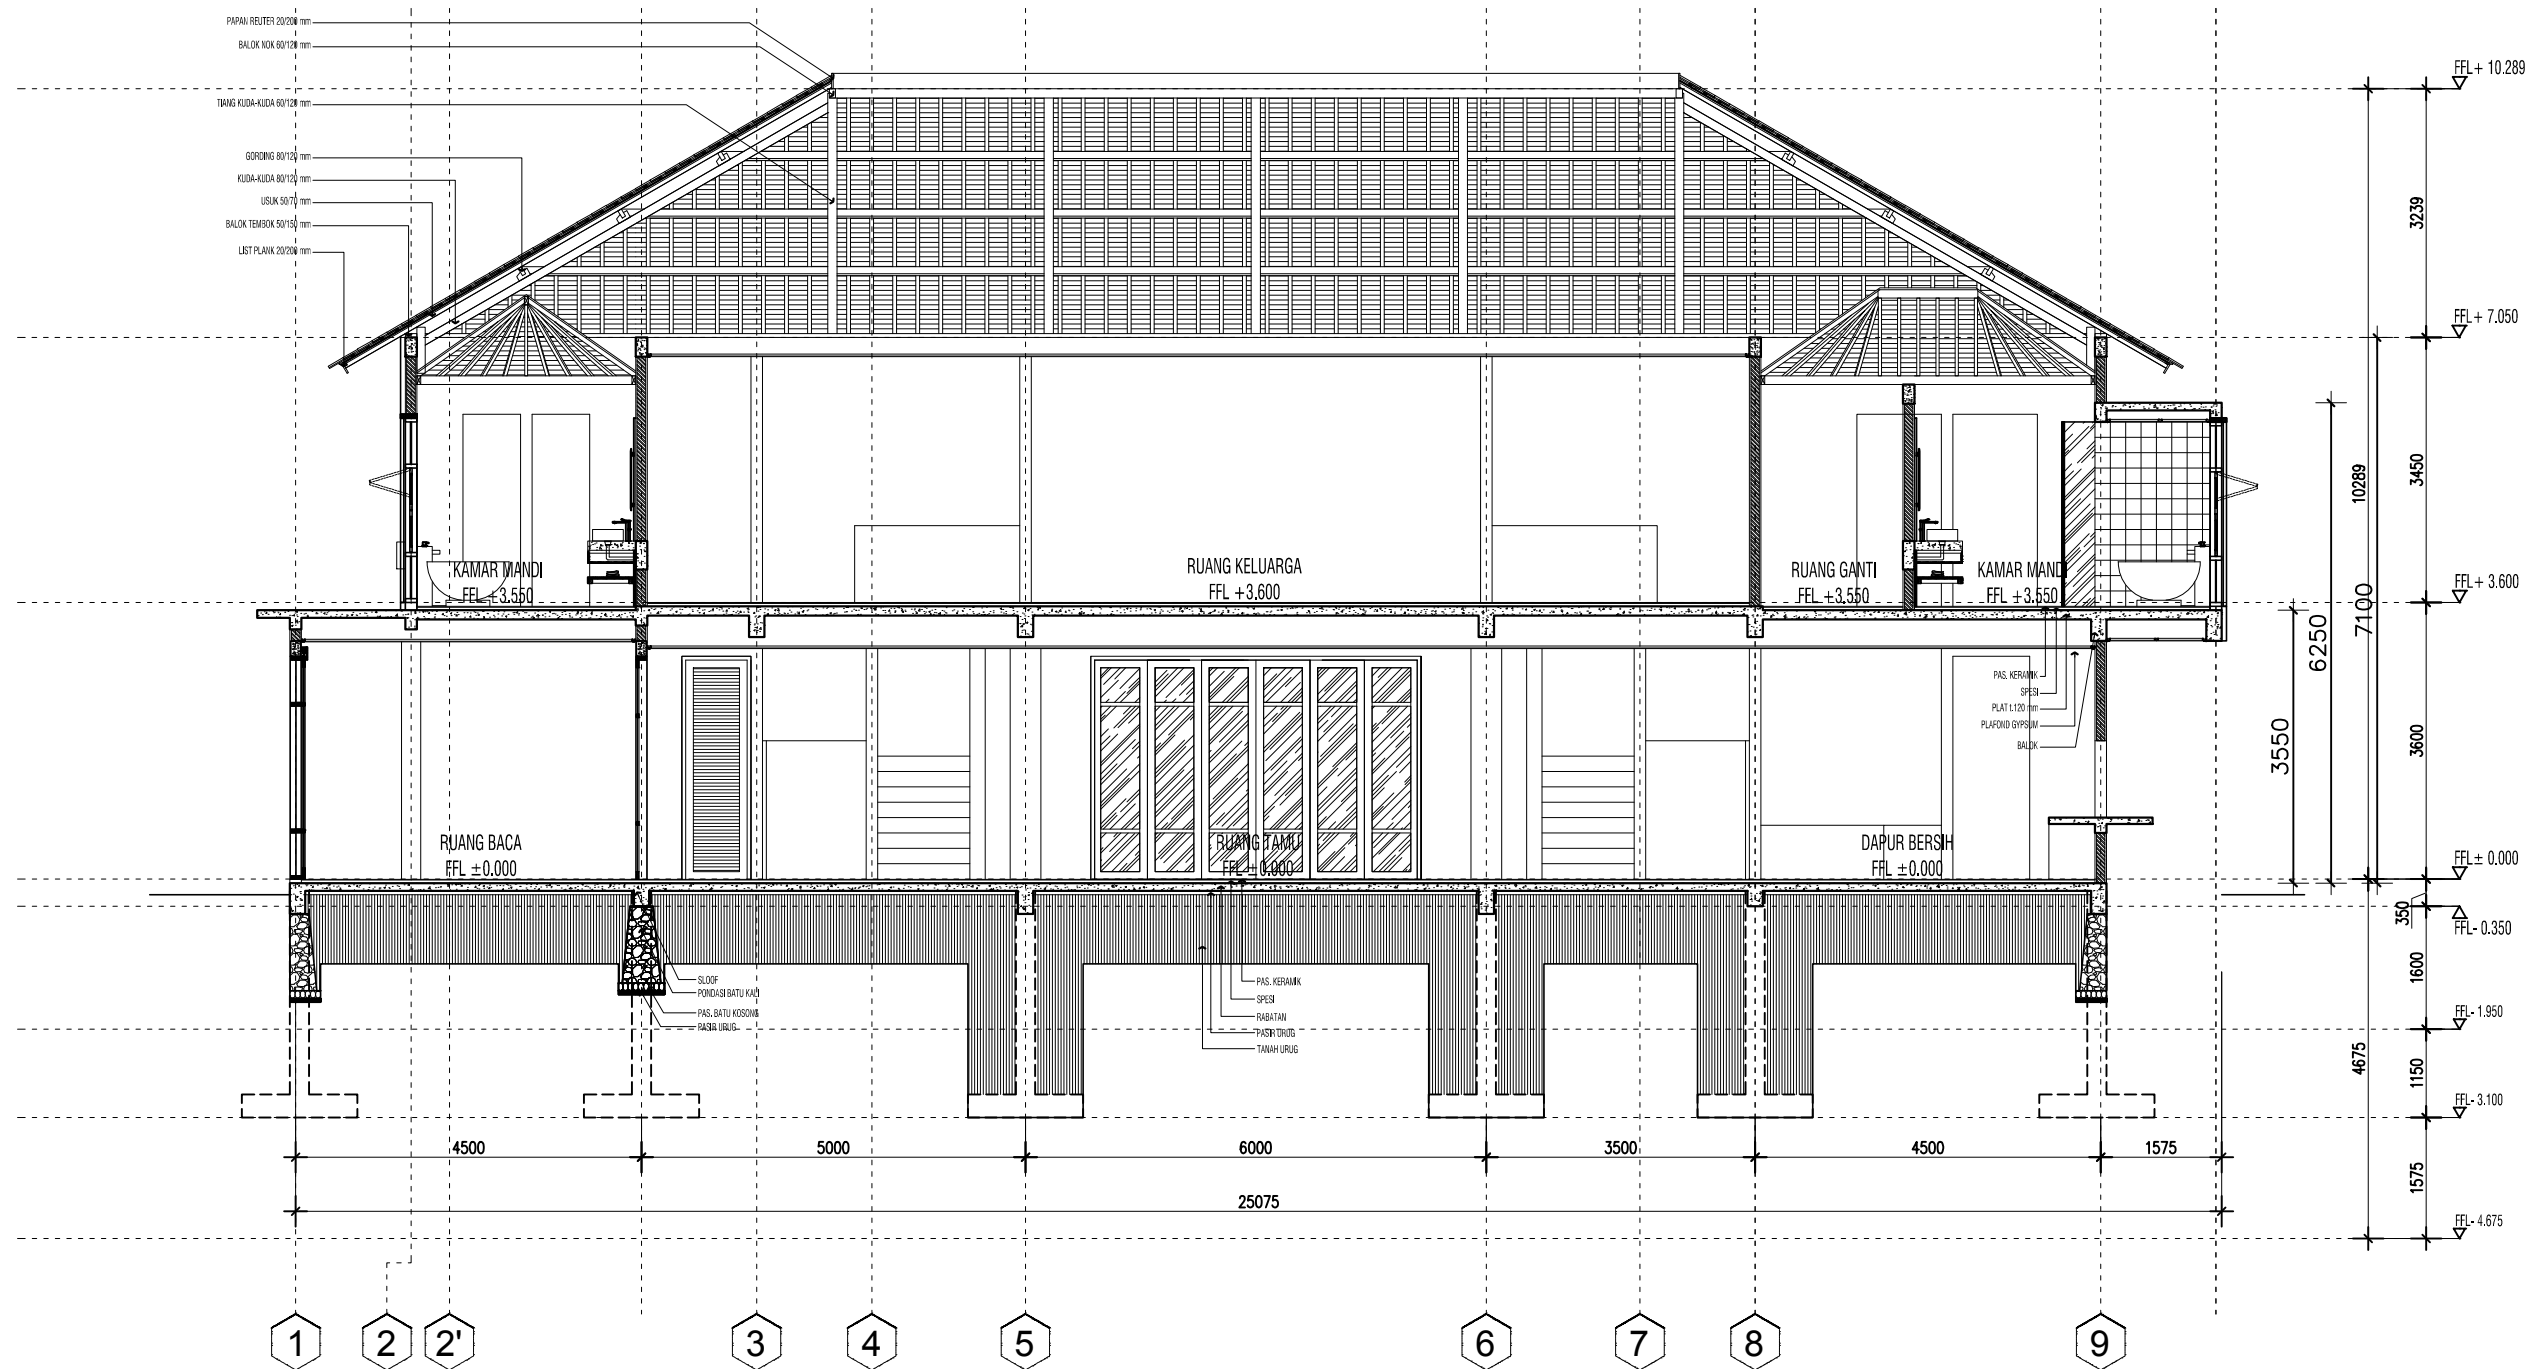


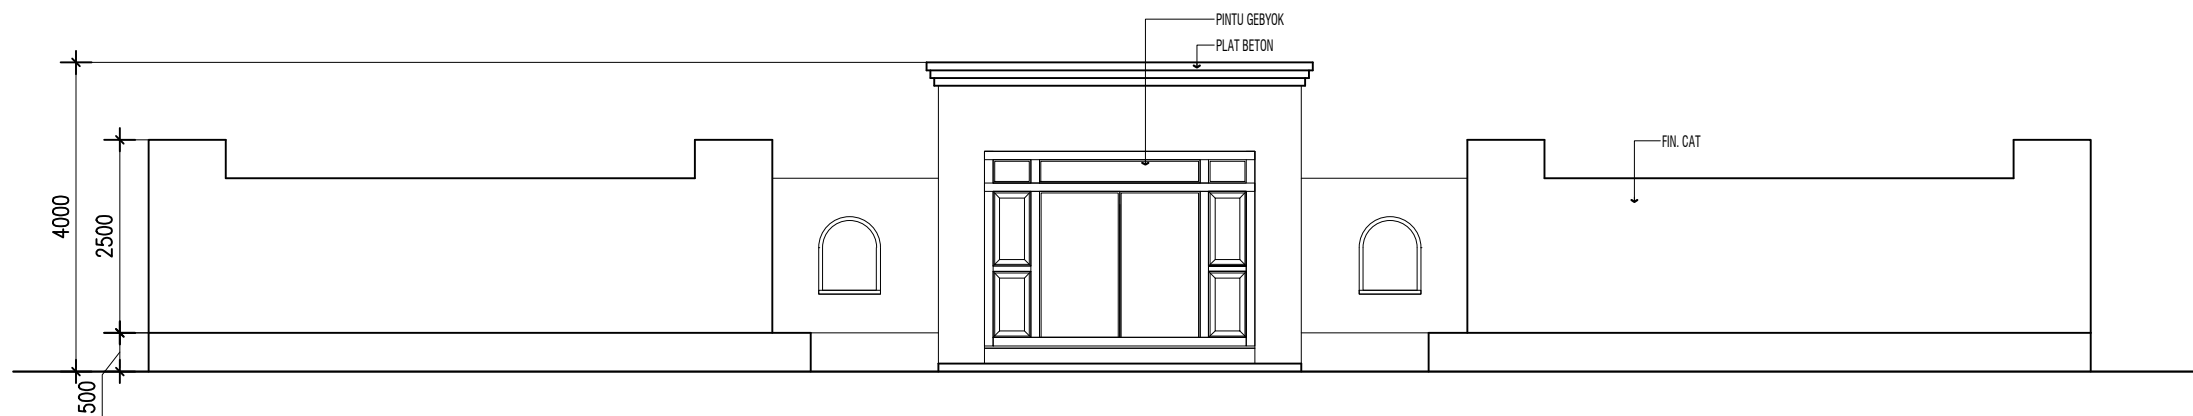



 Tampak Pagar
 skala 1:100

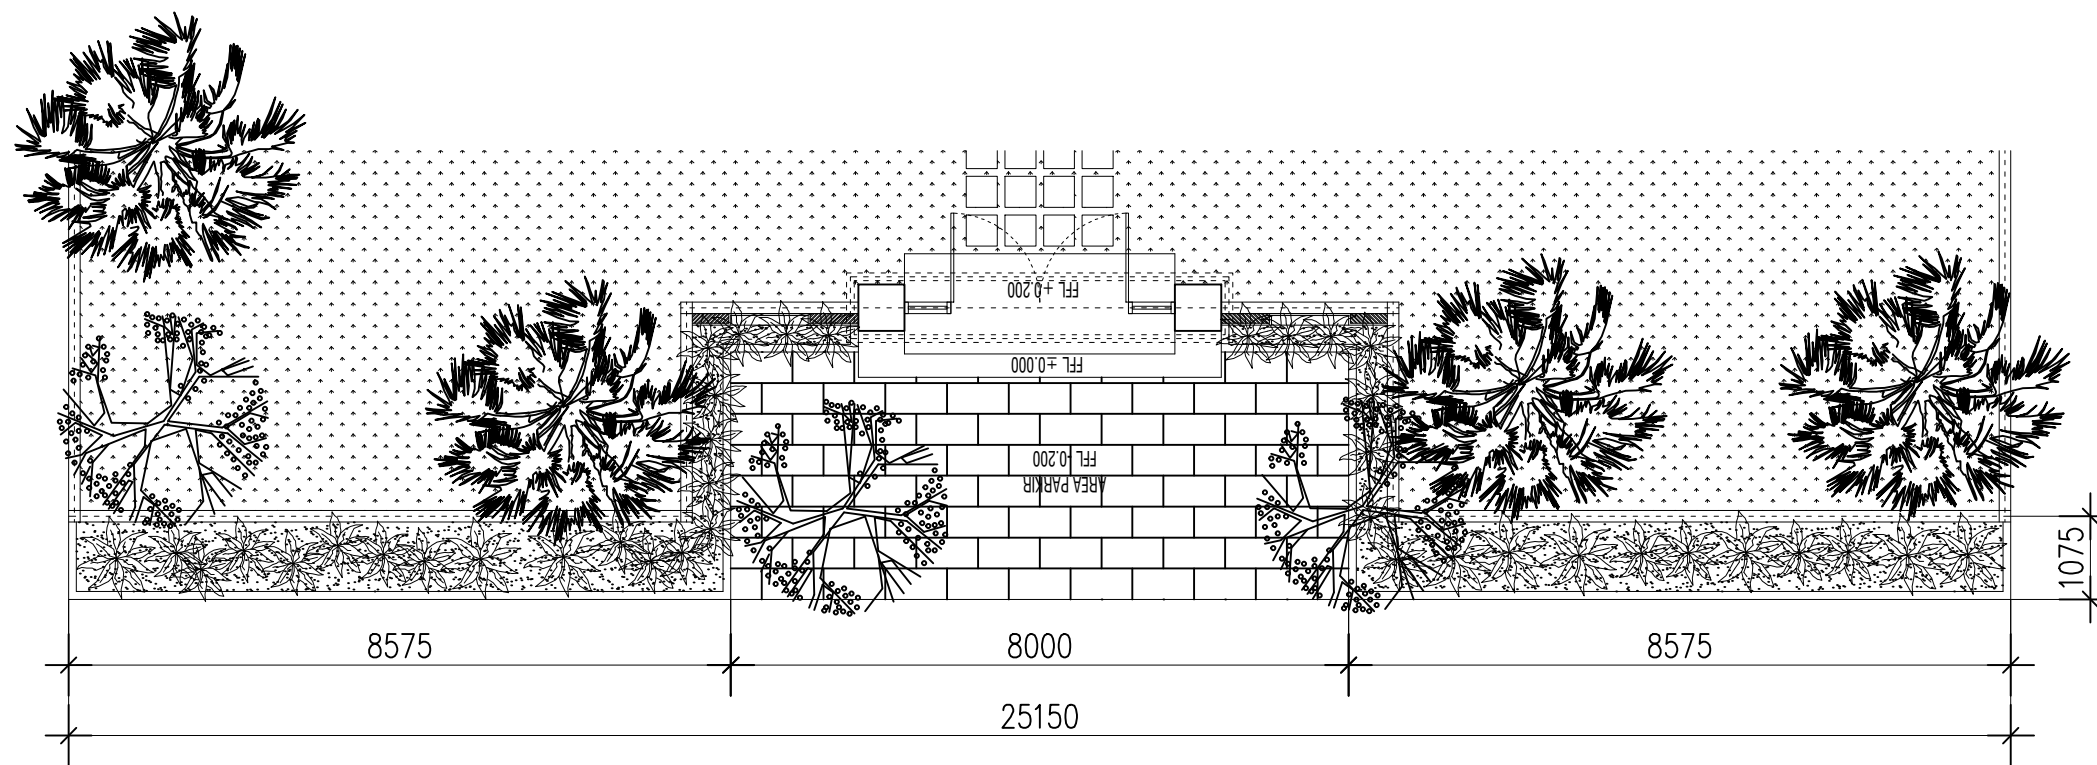



 Denah Pagar
 skala 1:100

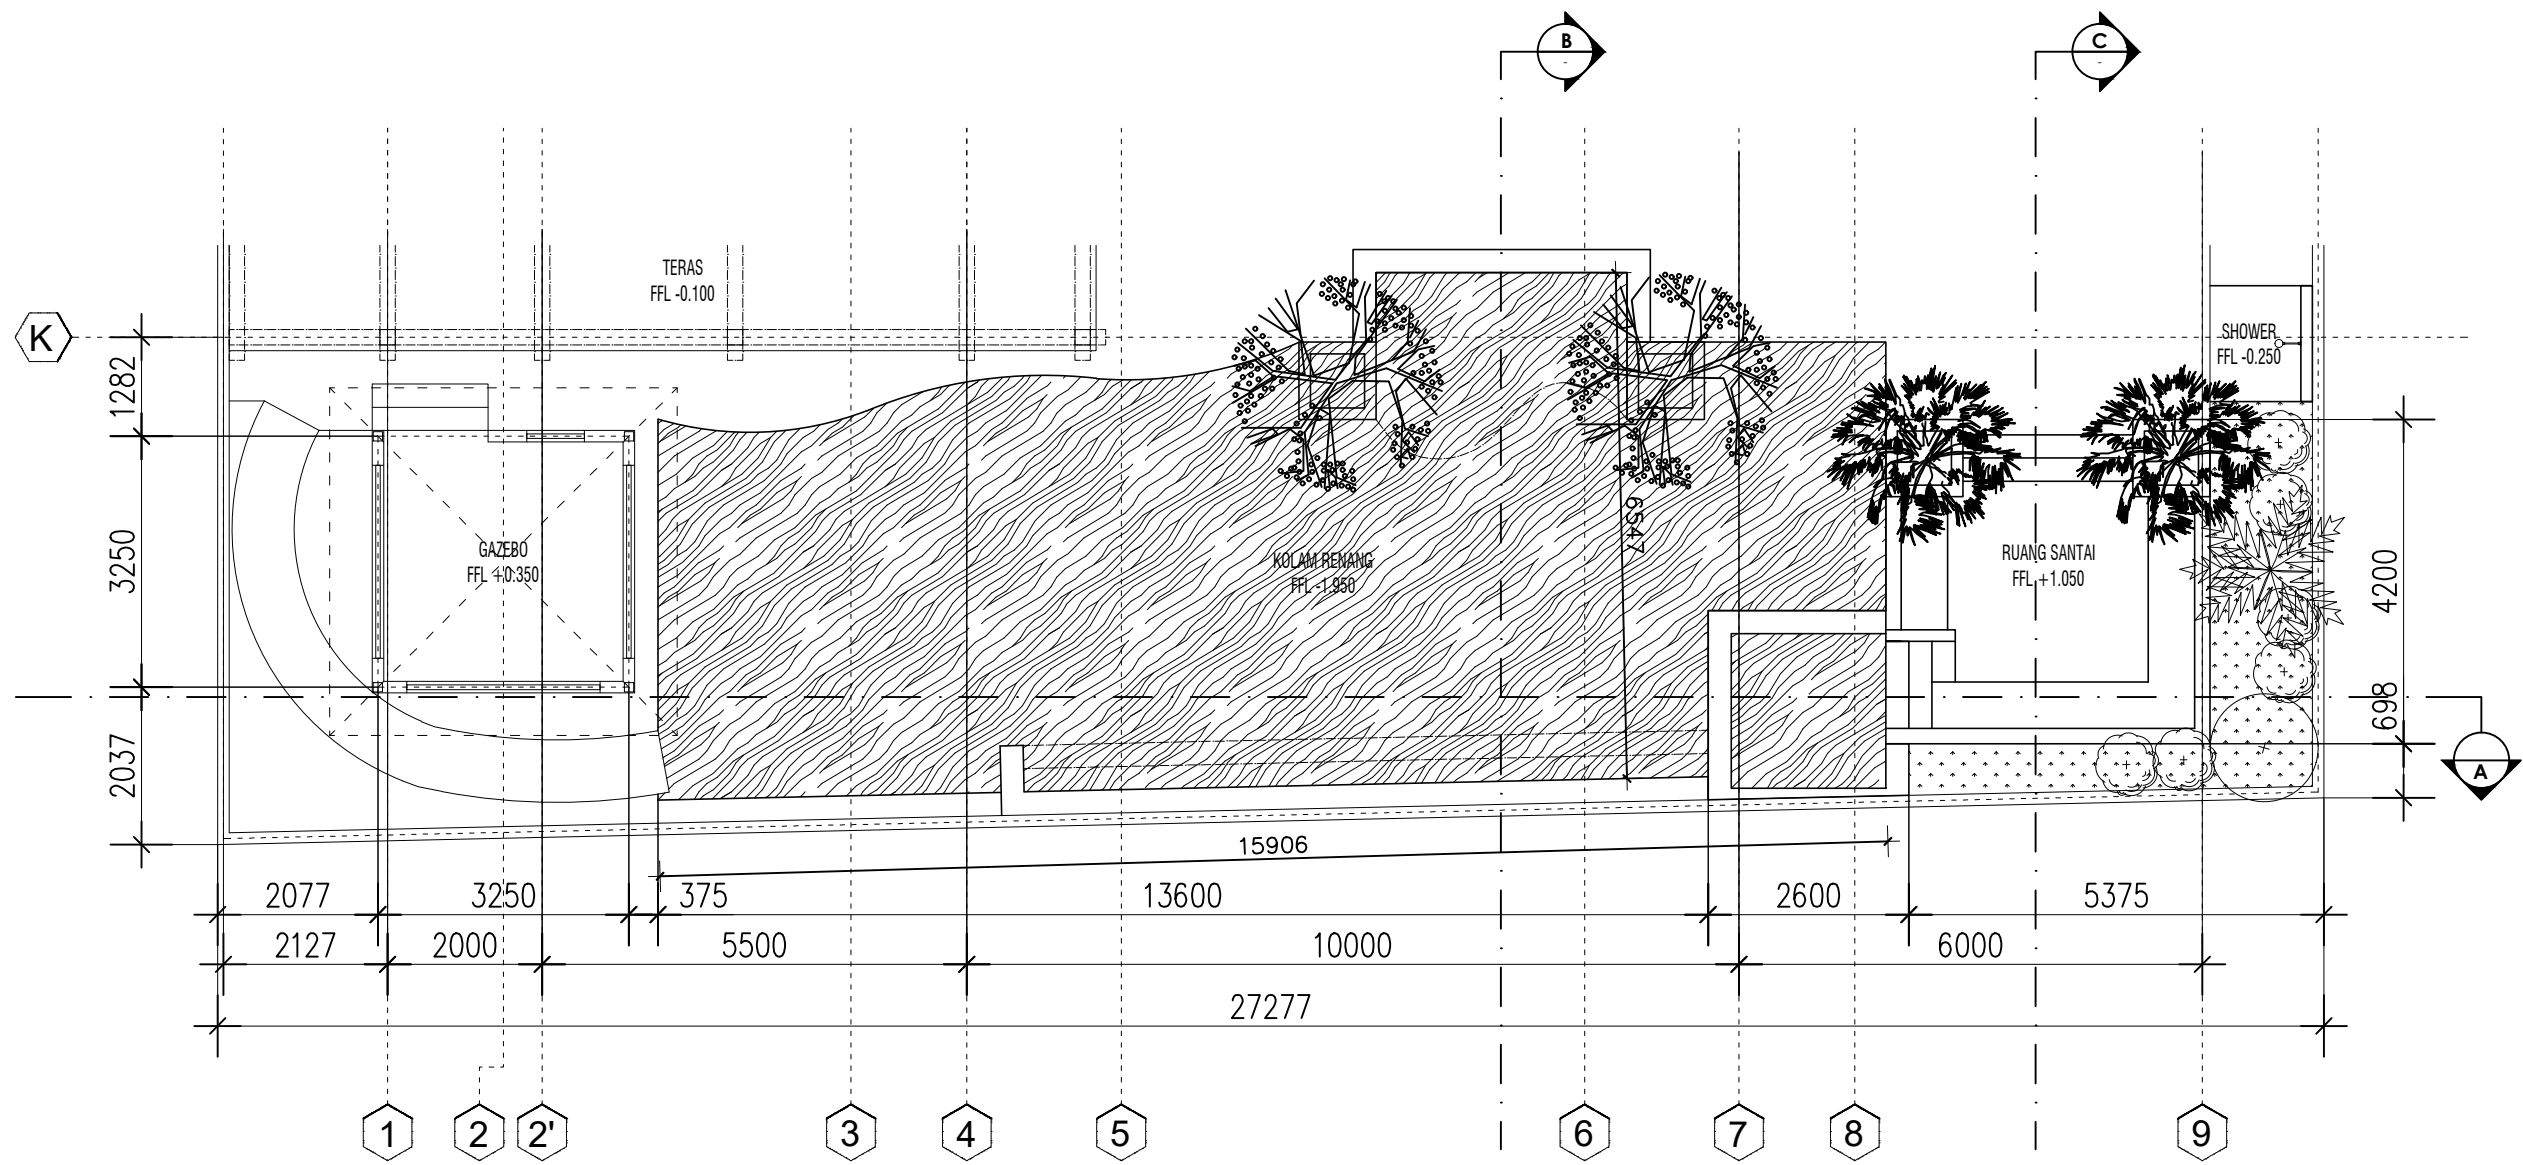


Denah Kolam Renang
skala 1:100

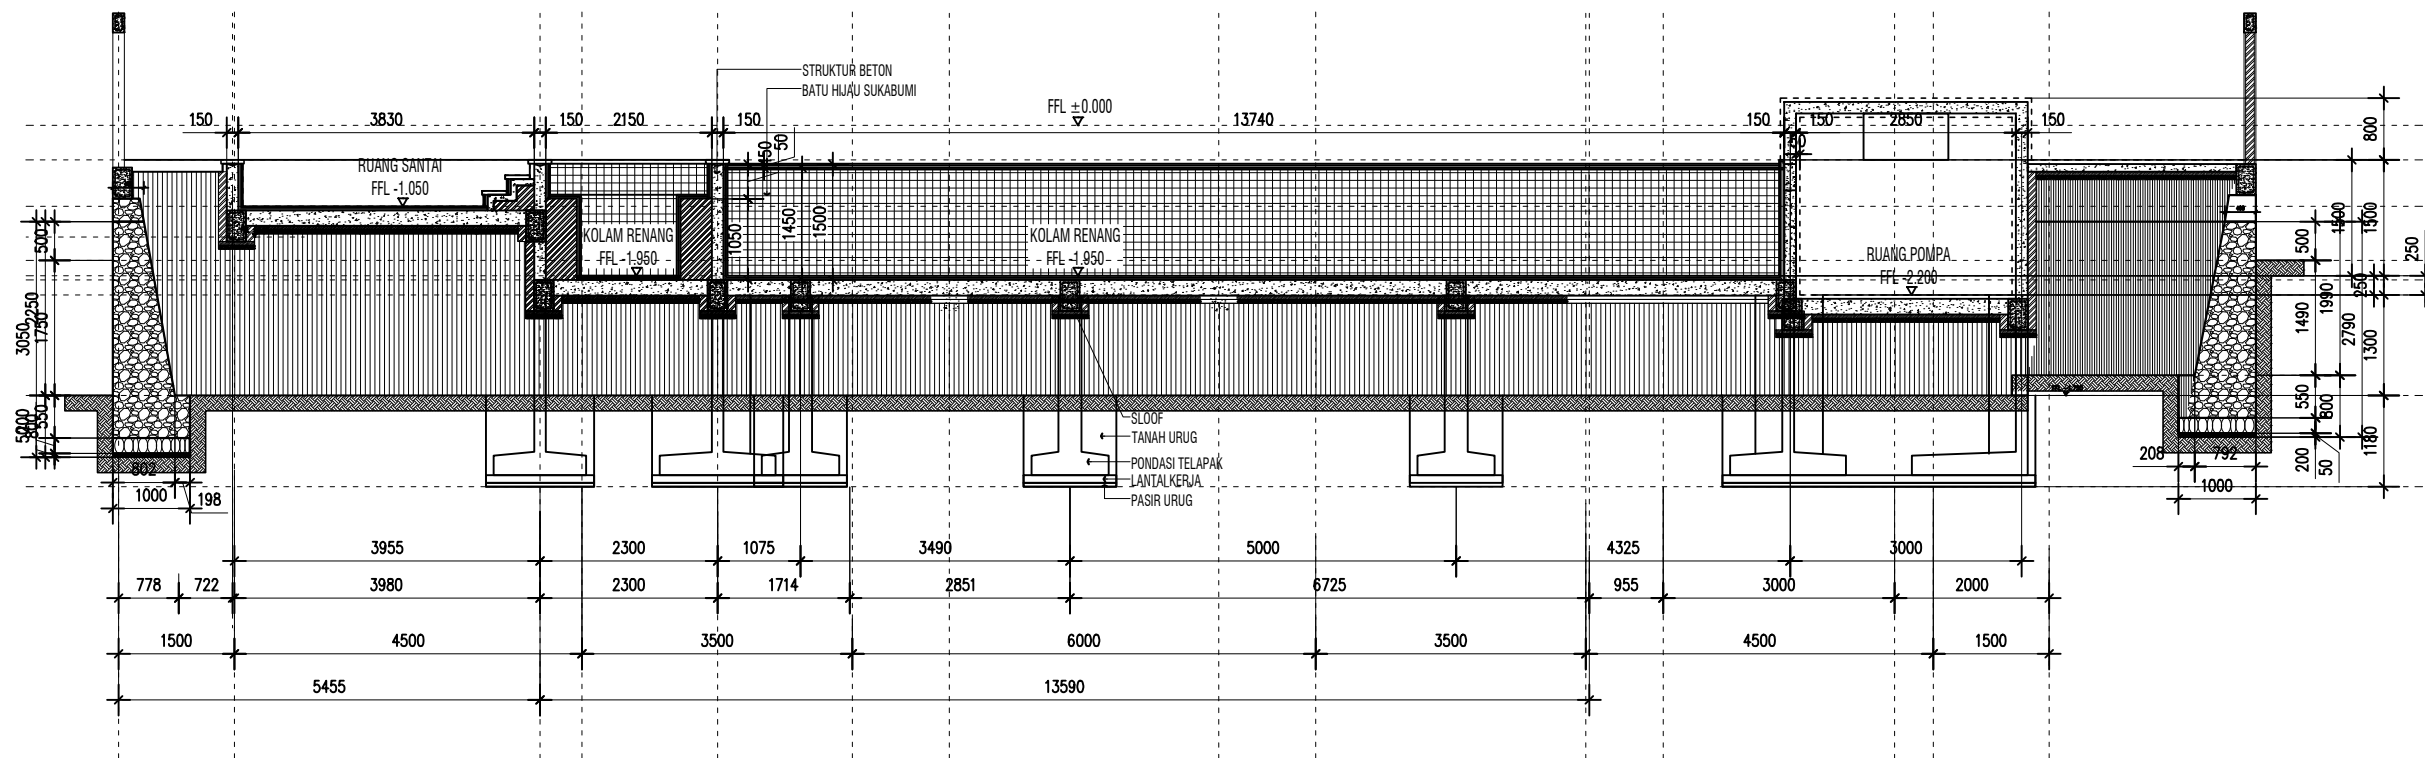

Potongan A-A
skala 1:100

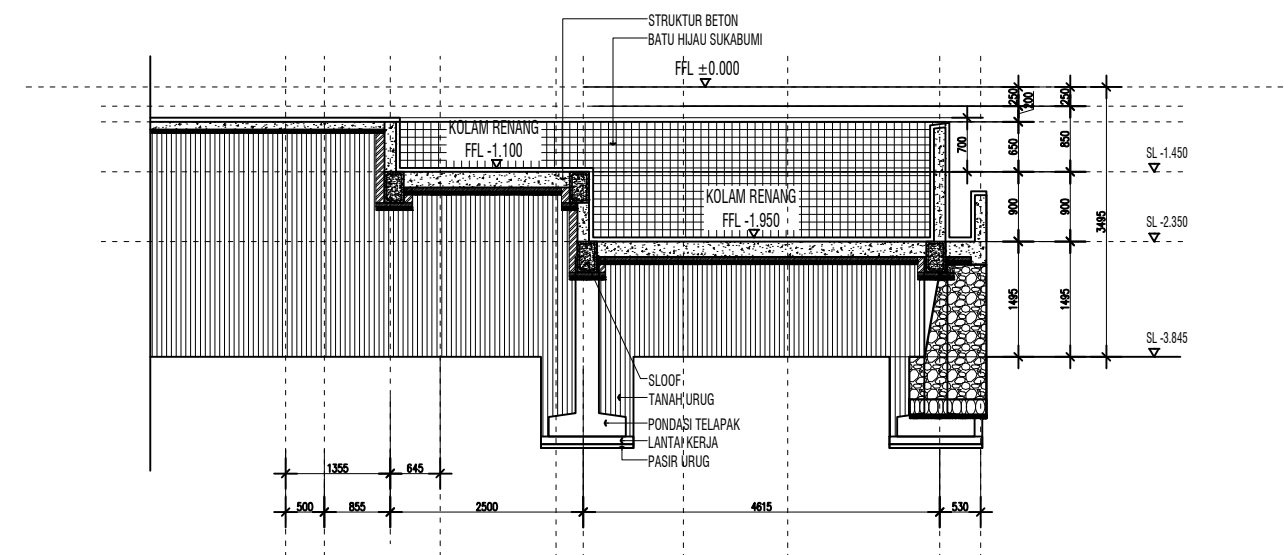

Potongan B-B
skala 1:100

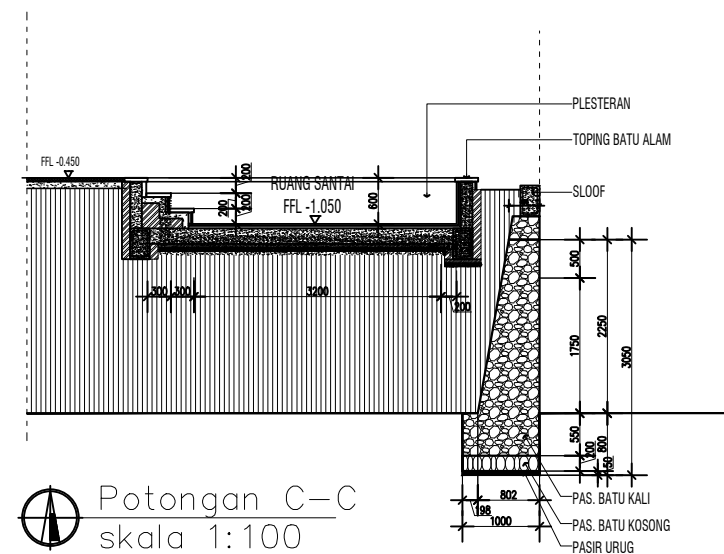

Potongan C-C
skala 1:100

